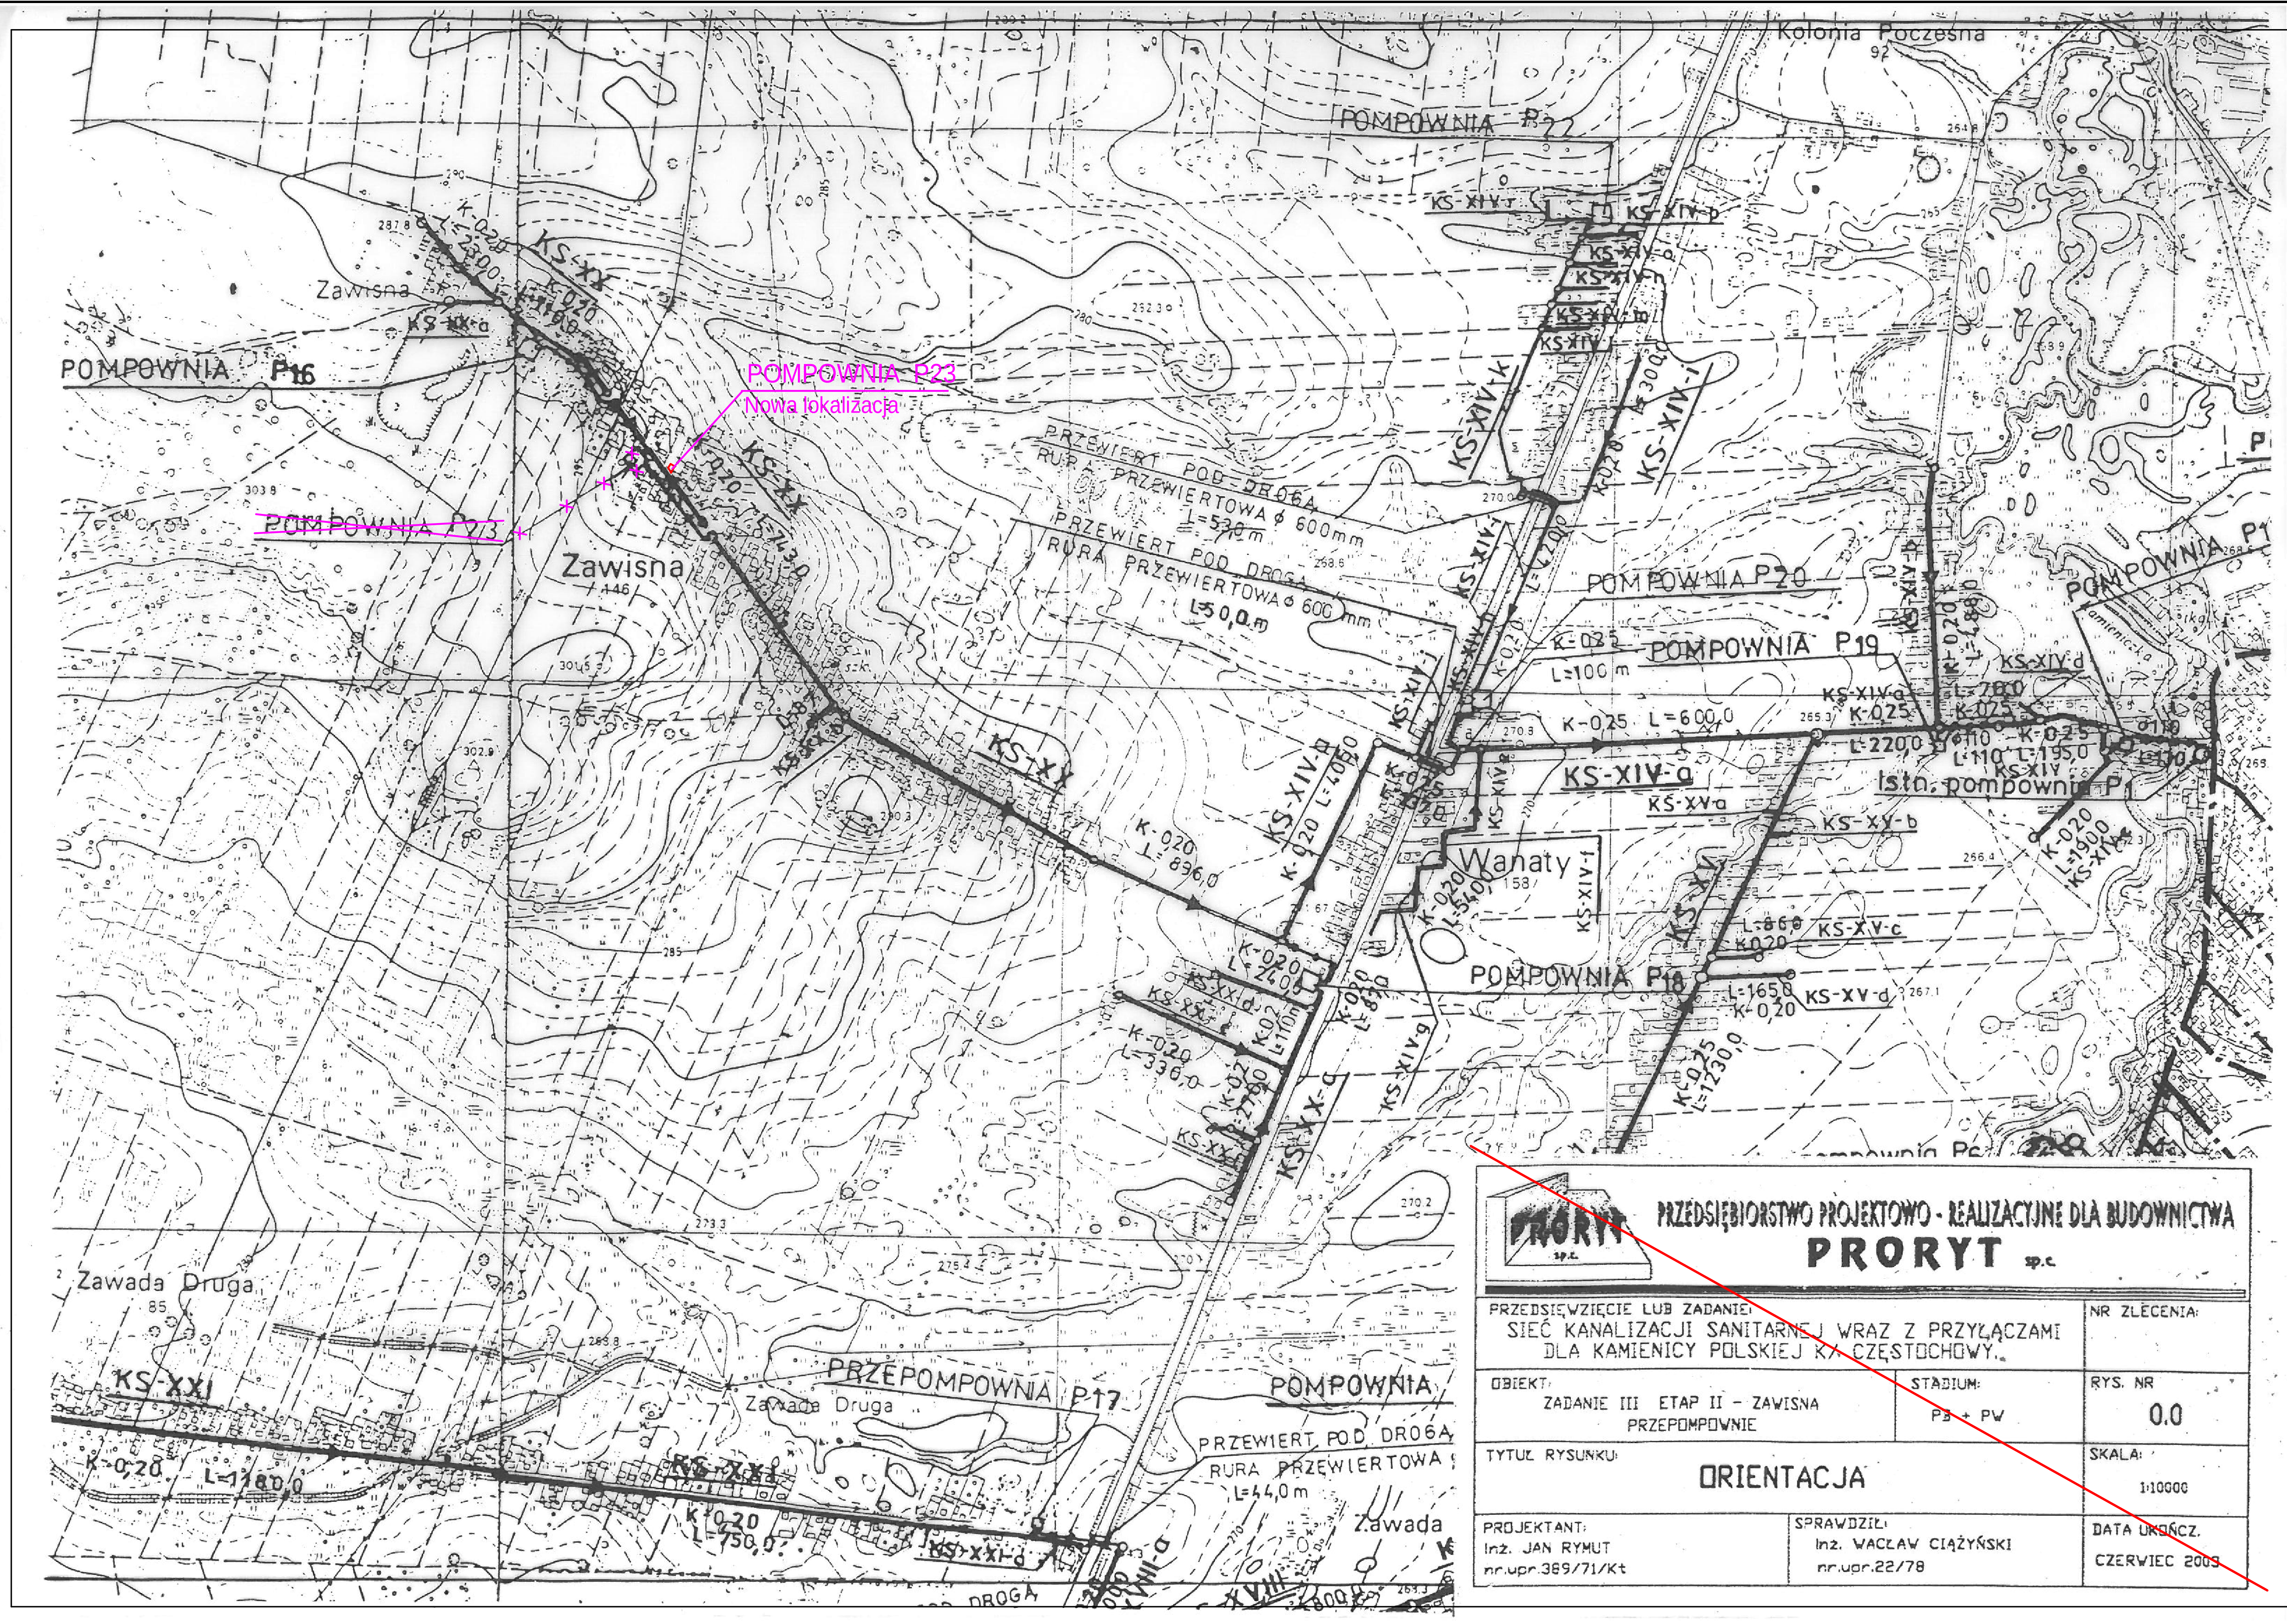

~~PRZEDSIĘBIORSTWO PROJEKTOWO - REALIZACYJNE DLA BUDOWNICTWA~~
~~PRORYT sp.c.~~

~~PRZEDSIĘWZIĘCIE LUB ZADANIE:~~ ~~SIEĆ KANALIZACJI SANITARNEJ WRAZ Z PRZYŁĄCZAMI DLA KAMIENICY POLSKIEJ K/ CZĘSTOCHOWY.~~	~~NR ZLECENIA:~~
~~OBIEKT: ZADANIE III ETAP II - ZAWISNA PRZEPOMPOWNIE~~ ~~STADIUM: PB + PW~~	~~RYS. NR 0.0~~
~~TYTUŁ RYSUNKU: ORIENTACJA~~	~~SKALA: 1:10000~~
~~PROJEKTANT: Inż. JAN RYMUT nr.upr.389/71/Kt~~ ~~SPRAWDZIŁ: Inż. WACŁAW CIĄŻYŃSKI nr.upr.22/78~~	~~DATA UKOŃCZ. CZERWIEC 2003~~

Zmiana 1 :

1. Rys. niniejszy zastępuje rys nr 0.0 z projektu podstawowego z 2003r

PRZEDSIĘBIORSTWO PROJEKTOWO - REALIZACYJNE
PRORYT

PRZEDSIŇWZIŇCIE LUB ZADANIE: SIEĹ KANALIZACJI SANITARNEJ WRAZ Z PRZYĞ CZAMI DLA KAMIENICY POLSKIEJ K/ CZESTOCHOWY			NR ZLECENIA:
OBIEKT: ZADANIE III ETAP II - ZAWISNA SIEĹ KANALIZACJI SANITARNEJ		STADIUM: PB + PW NADZÓR AUTORSKI	RYS. NR 0.0/Z
TYTUĞRYSUNKU: ORIENTACJA			SKALA: 1:10000
PROJEKTANT: inŨ JAN RYMUT nr upr. 389/71/Kt	OPRACOWAĞ inŨ PIOTR RYMUT	SPRAWDZIĞ mgr inŨ URSZULA GROBERT nr upr. 296/69	DATA UKOőCZ. STYCZEő 2018